

<u>Beratungsvorlage:</u>	<input type="checkbox"/> der öffentlichen ORW-Sitzung	TOP	am
	<input checked="" type="checkbox"/> der öffentlichen ORE-Sitzung	TOP 5.3	am 18.09.2025
	<input checked="" type="checkbox"/> der öffentlichen BA-Sitzung	TOP 8.4	am 23.09.2025
	<input checked="" type="checkbox"/> der öffentlichen GR-Sitzung	TOP	am 30.09.2025

TOP:

Beratung und Beschlussfassung über die Auftragsvergabe gartenbaulicher Arbeiten auf dem Friedhof Eschbach

Sachverhalt:

Für die Neuanlage eines gepflasterten Weges auf dem alten Friedhof Eschbach mit zusätzlichen Anschlüssen an die bestehenden Treppen wurden im Haushalt 2025 50.000 € eingestellt. Das bepreiste Leistungsverzeichnis beläuft sich auf 46.935,27 €.

Die Garten- und Landschaftsbauarbeiten wurden beschränkt ausgeschrieben. Insgesamt wurden 4 Firmen zur Angebotsabgabe aufgefordert.

3 Firmen reichten fristgerecht entsprechende Angebote ein, 1 Firma konnte aufgrund mangelnder Kapazitäten kein Angebot abgeben.



Nach rechnerischer und fachlicher Prüfung ergibt sich folgende Wertung:

- | | |
|------------|-------------------------------------|
| 1. Bieter: | Steinhart, Kirchzarten: 45.562,01 € |
| 2. Bieter: | 47.853,78 € |
| 3. Bieter: | 49.089,76 € |

Günstigster Bieter ist die Fa. Steinhart aus Kirchzarten mit der Angebotssumme von 45.562,01 € (brutto).

Beschlussvorschlag:

Der Ortschaftsrat Eschbach empfiehlt / der Bauausschuss empfiehlt / der Gemeinderat beschließt, die Arbeiten auf dem Alten Friedhof Eschbach an den günstigsten Bieter, Fa. Steinhart aus Kirchzarten, für eine Angebotssumme von 45.562,01 € brutto zu vergeben.

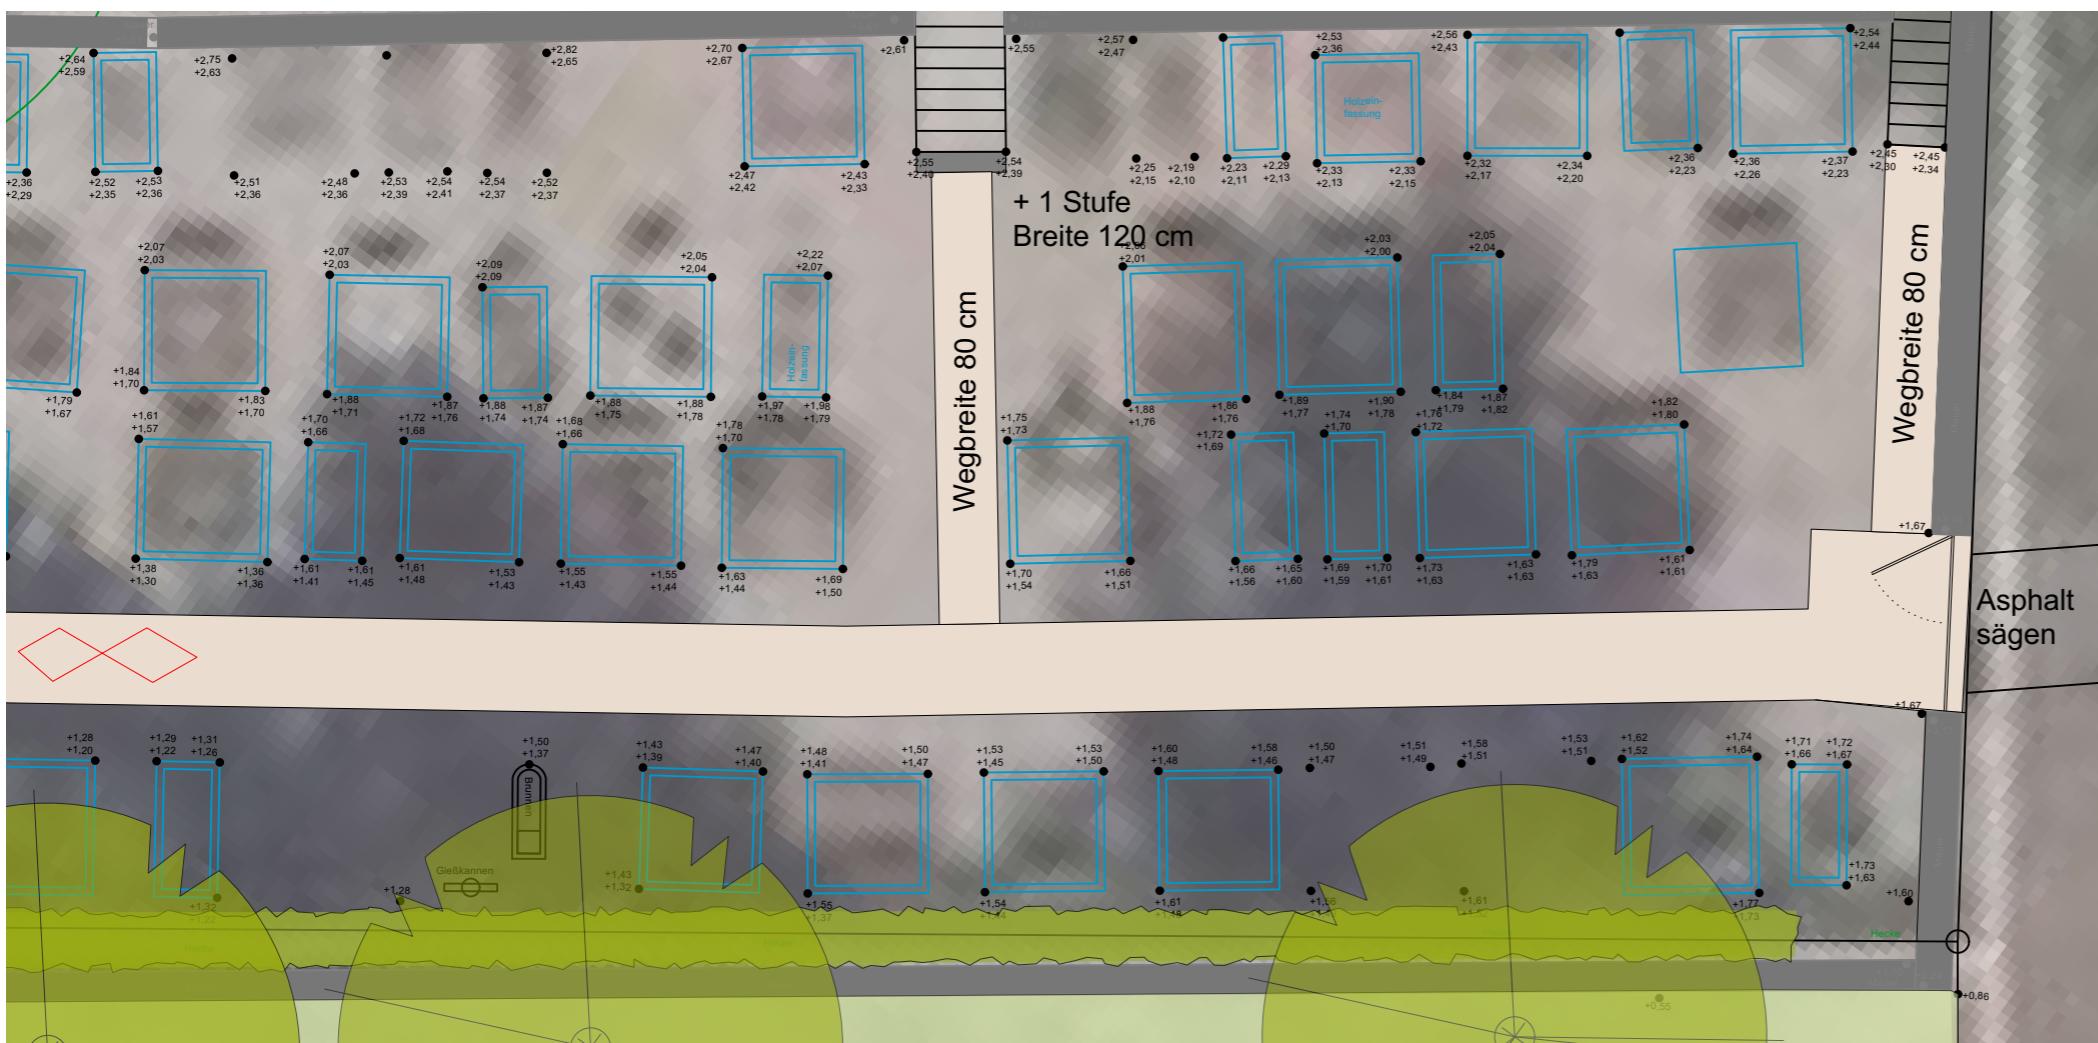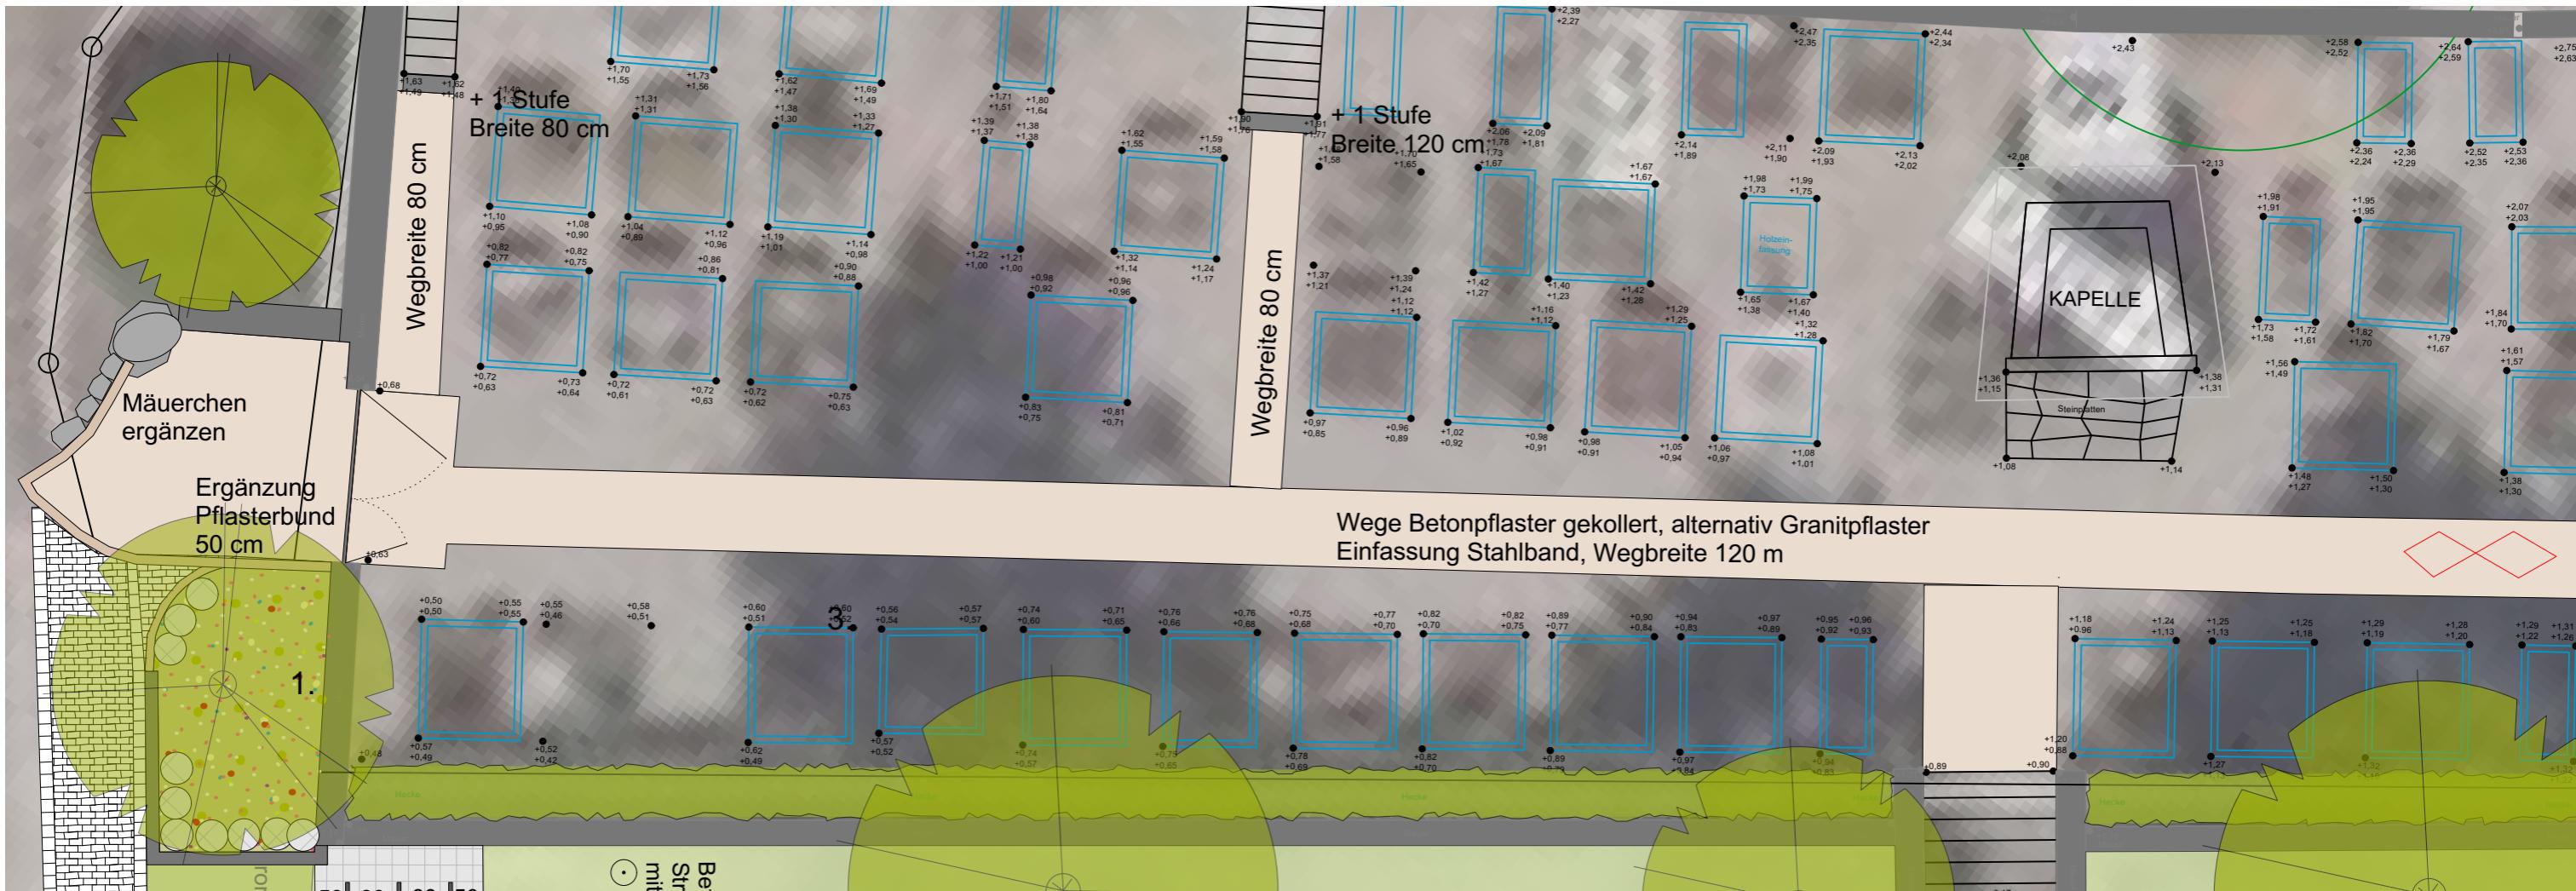

Plangrundlage: Bestandsplan mit Höhen Oktober 2020

Gutmann Buchmann
Landschaftsarchitekten PartGmbB
Stohren 7 79244 Münsterthal Tel. 07602-920 8229
www.gb-landschaftsarchitekten.de

Friedhof Stegen - Eschbach

ÜBERSICHTSPLAN, zentraler Weg

Bauherr
Gemeinde Stegen - Eschbach

Datum

Gezeichnet
BG

Gi

Index